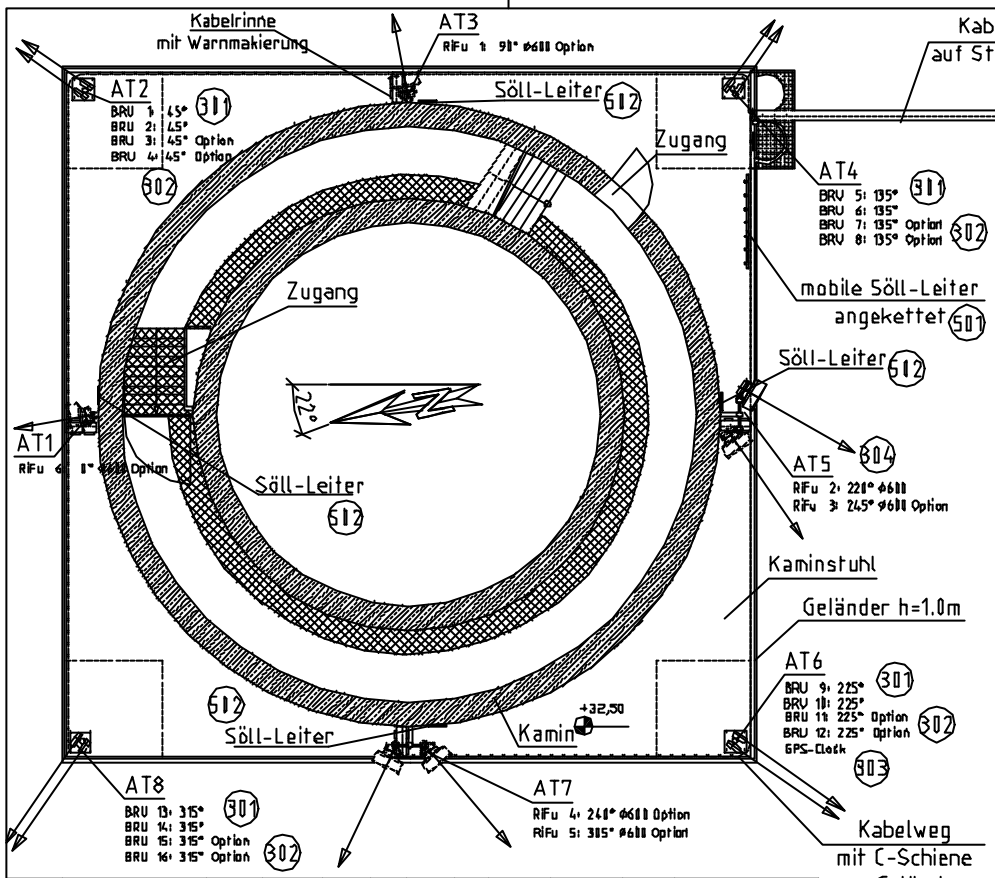

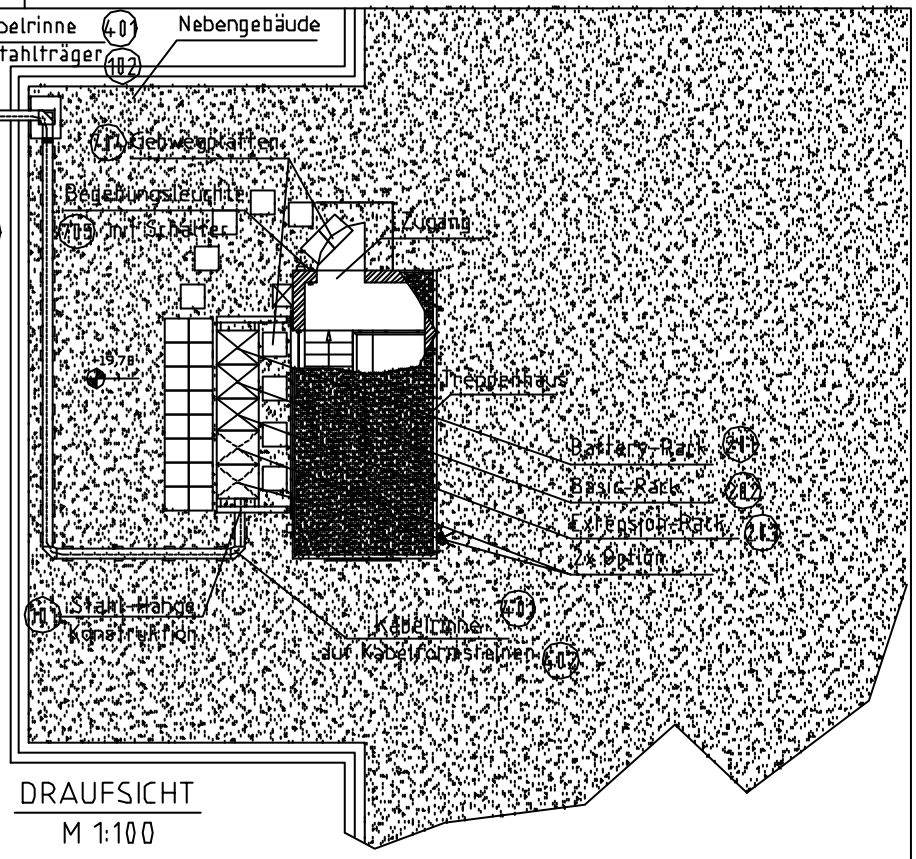

DRAUFSICHT
M 1:100

Ant.-Nr.	Ant.-Typ	Antennen Richtung (°)	Ant.-Höhe (m) UK	Kabel Typ	Kabel l=(m)	Hohlleiter l=(m)	Freq. (GHz)	mech. Downtilt (°)	Ant.-Träger Nr.	Rohr D=(mm)	Bemerkung
RFu 1	DMC ø600mm	90°	36 CL	2xRG59	40				3	88,9	Option
RFu 2	DMC ø600mm	220°	36 CL	2xRG59	38				5	88,9	
RFu 3	DMC ø600mm	245°	36 CL	2xRG59	38				5	88,9	Option
RFu 4	DMC ø600mm	240°	36 CL	2xRG59	42				7	88,9	Option
RFu 5	DMC ø600mm	305°	36 CL	2xRG59	42				7	88,9	Option
RFu 6	DMC ø600mm	0°	36 CL	2xRG59	52				1	88,9	Option
BRU 1	Metro AirStar, 90°, V-Pol.	45°	34,75	1x RG8	45	2	26	2	2	114,3	
BRU 2	Metro AirStar, 90°, V-Pol.	45°	34,50	1x RG8	45	2	26	2	2	114,3	Redundant
BRU 3	Metro AirStar, 90°, H-Pol.	45°	34,25	1x RG8	45	2	26	2	2	114,3	Option
BRU 4	Metro AirStar, 90°, H-Pol.	45°	34,00	1x RG8	45	2	26	2	2	114,3	Option, Redundant
BRU 5	Metro AirStar, 90°, V-Pol.	135°	34,75	1x RG8	32	2	26	2	4	114,3	
BRU 6	Metro AirStar, 90°, V-Pol.	135°	34,50	1x RG8	32	2	26	2	4	114,3	Redundant
BRU 7	Metro AirStar, 90°, H-Pol.	135°	34,25	1x RG8	32	2	26	2	4	114,3	Option
BRU 8	Metro AirStar, 90°, H-Pol.	135°	34,00	1x RG8	32	2	26	2	4	114,3	Option, Redundant
BRU 9	Metro AirStar, 90°, V-Pol.	225°	35,60	1x RG8	48	2	26	2	6	114,3	
BRU 10	Metro AirStar, 90°, V-Pol.	225°	35,35	1x RG8	46	2	26	2	6	114,3	Redundant
BRU 11	Metro AirStar, 90°, H-Pol.	225°	35,05	1x RG8	48	2	26	2	6	114,3	Option
BRU 12	Metro AirStar, 90°, H-Pol.	225°	34,80	1x RG8	48	2	26	2	6	114,3	Option, Redundant
BRU 13	Metro AirStar, 90°, V-Pol.	315°	35,60	1x RG8	60	2	26	2	8	114,3	
BRU 14	Metro AirStar, 90°, V-Pol.	315°	35,35	1x RG8	60	2	26	2	8	114,3	Redundant
BRU 15	Metro AirStar, 90°, H-Pol.	315°	35,05	1x RG8	60	2	26	2	8	114,3	Option
BRU 16	Metro AirStar, 90°, H-Pol.	315°	34,80	1x RG8	60	2	26	2	8	114,3	Option, Redundant
GPS Clock				1x RG8 1x RG59					6	114,3	

freigegeben Netzplanung:

freigegeben Realisierung:

Broadnet
wireless broadband networks
Lilienthalstraße 2b
85399 Halbergmoos / Mü

uniplan GmbH
Nürnberstr. 19
86316 Friedberg
Tel: 0821/267 88 40
Fax: 0821/267 95 57

GU:

verantwortlich GU:
Hr Prichta / Hr Hochberger

geprüft Elektro:

geprüft Statik:

geprüft Stahlbau:

geprüft Bau allgemein:

Revision	Art der Revision	Datum	Name

2000	Datum	Name
erstellt :	04.12.00	B.Späth
geprüft :		

Bezeichnung: As-built-Plan
Örtlichkeit: Broadnet_Draufsicht

Blatt 3 von 6

Maßstab: M 1:100

Art der Planung : Draufsicht

Rev.

Zeichnungs-Nr.:

DIN A3

490704_505_ABP3.DWG

Broadnet Rückgabeverpflichtung und Schutzvermerk nach DIN 34 beachten!